


Planta Primer Nivel

Escala: 1/4"=1'-0"


Area Bruta de Piso: 1,700 p.c.

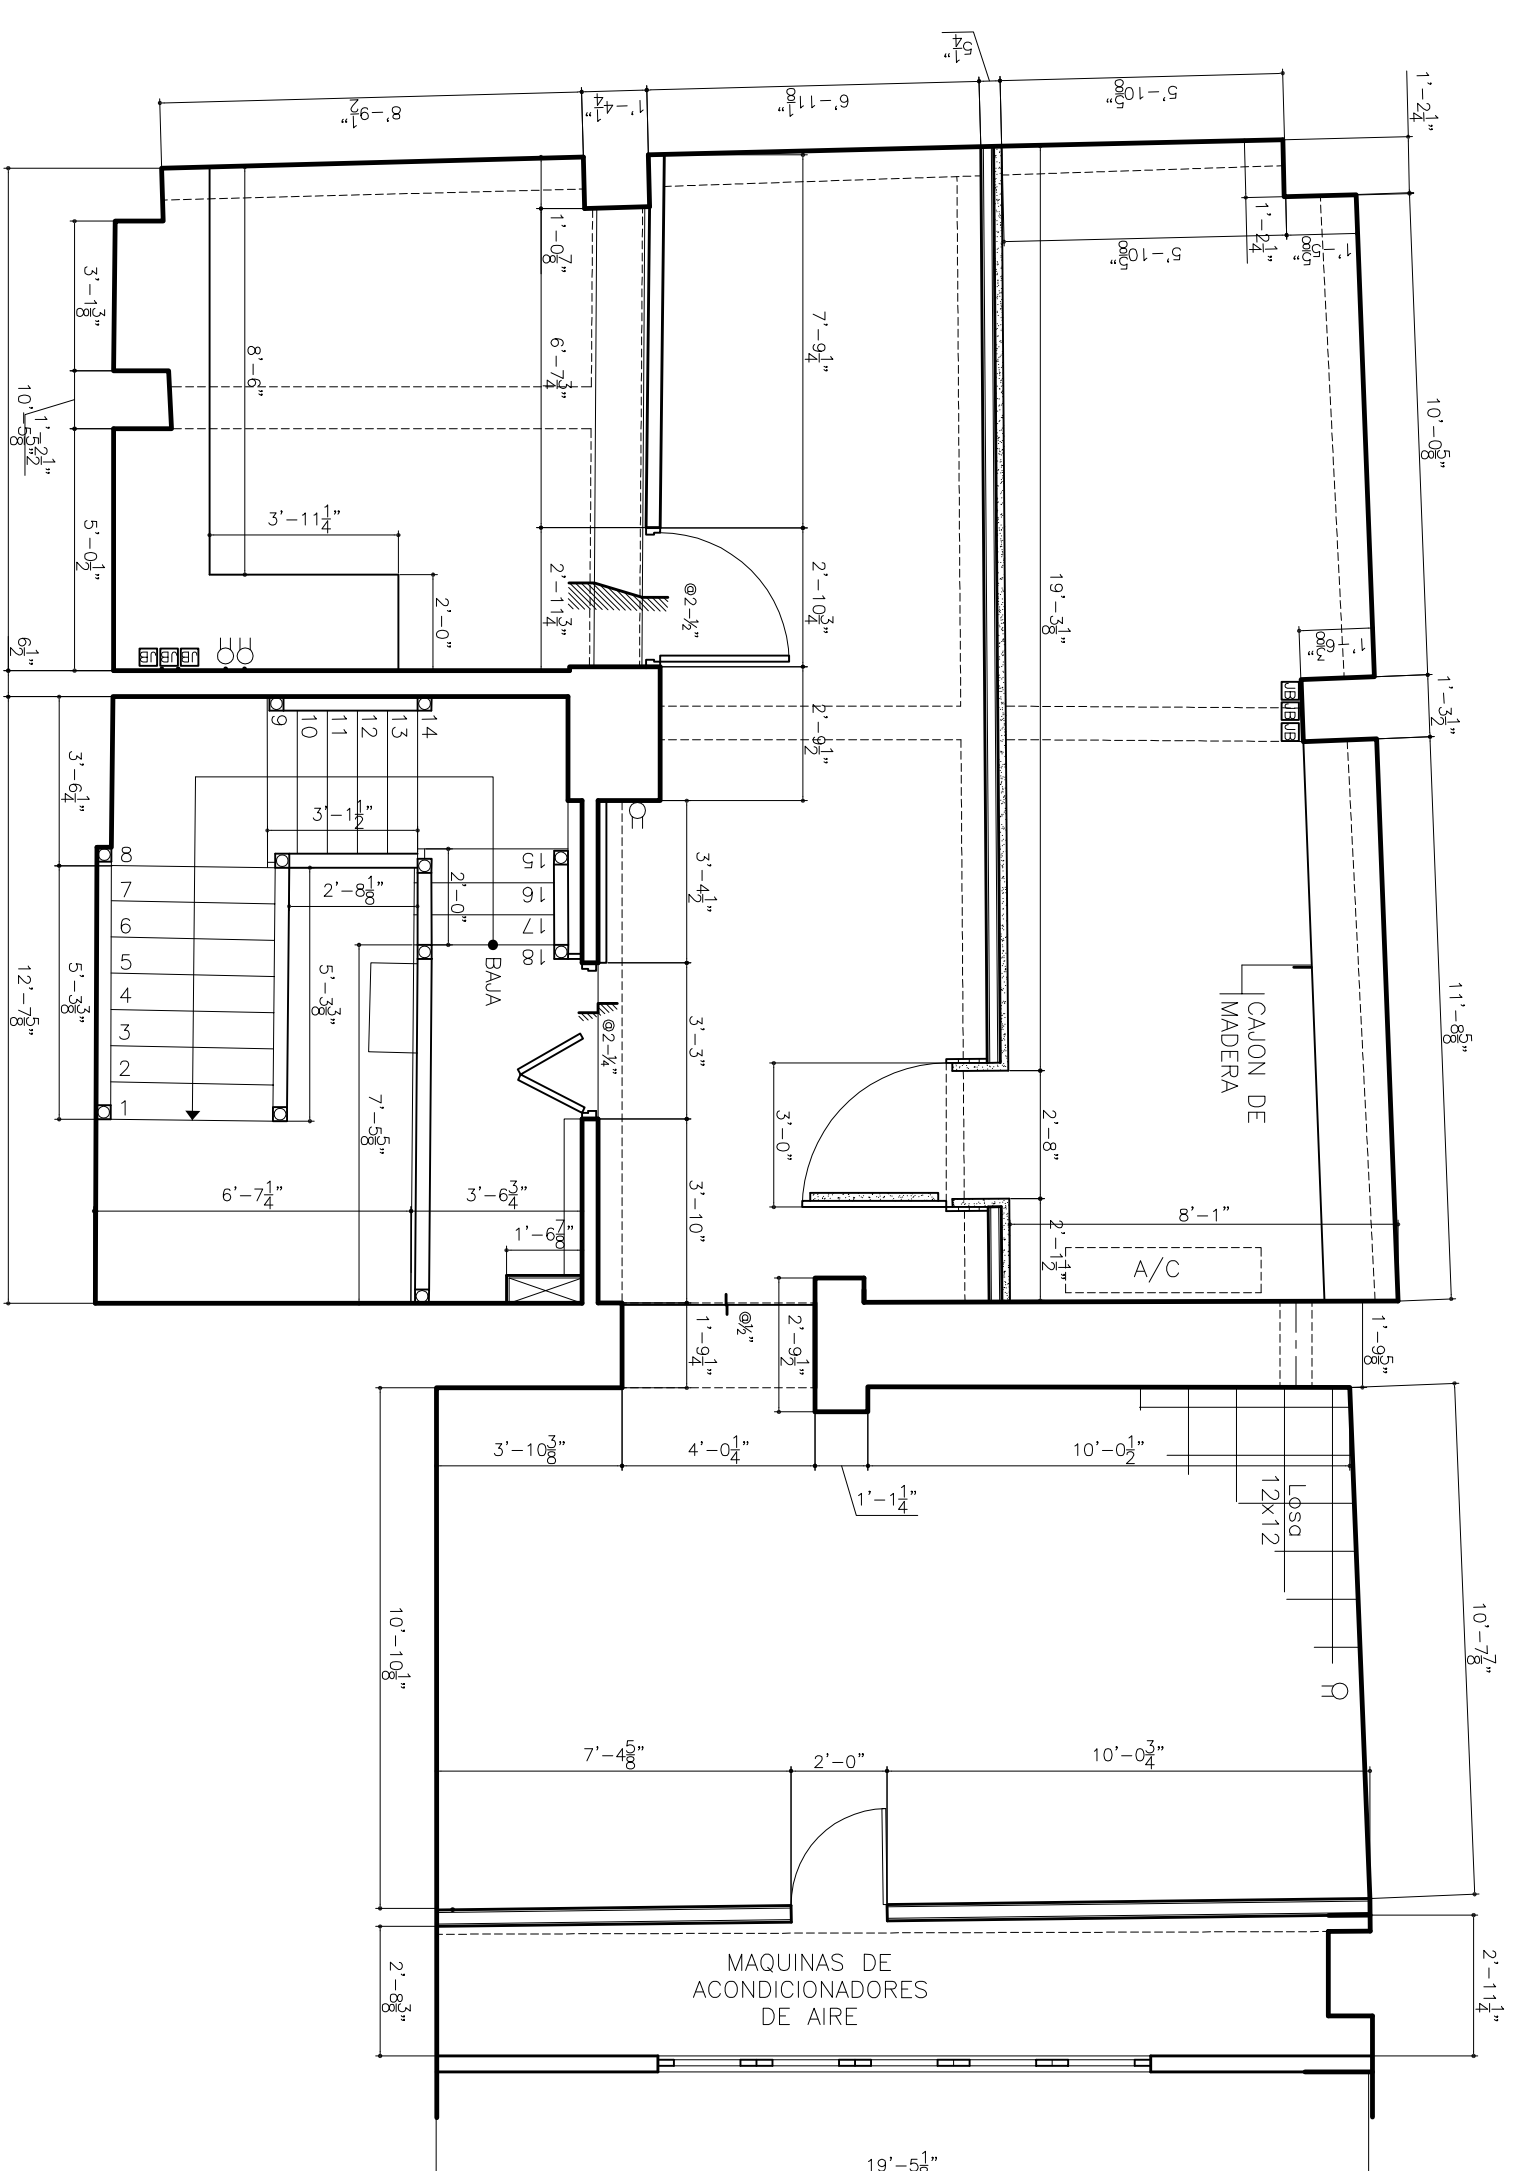

Planta "Mezzanine"


Escala: 1/4"=1'-0"

Area Bruta de Piso: 785 p.c.

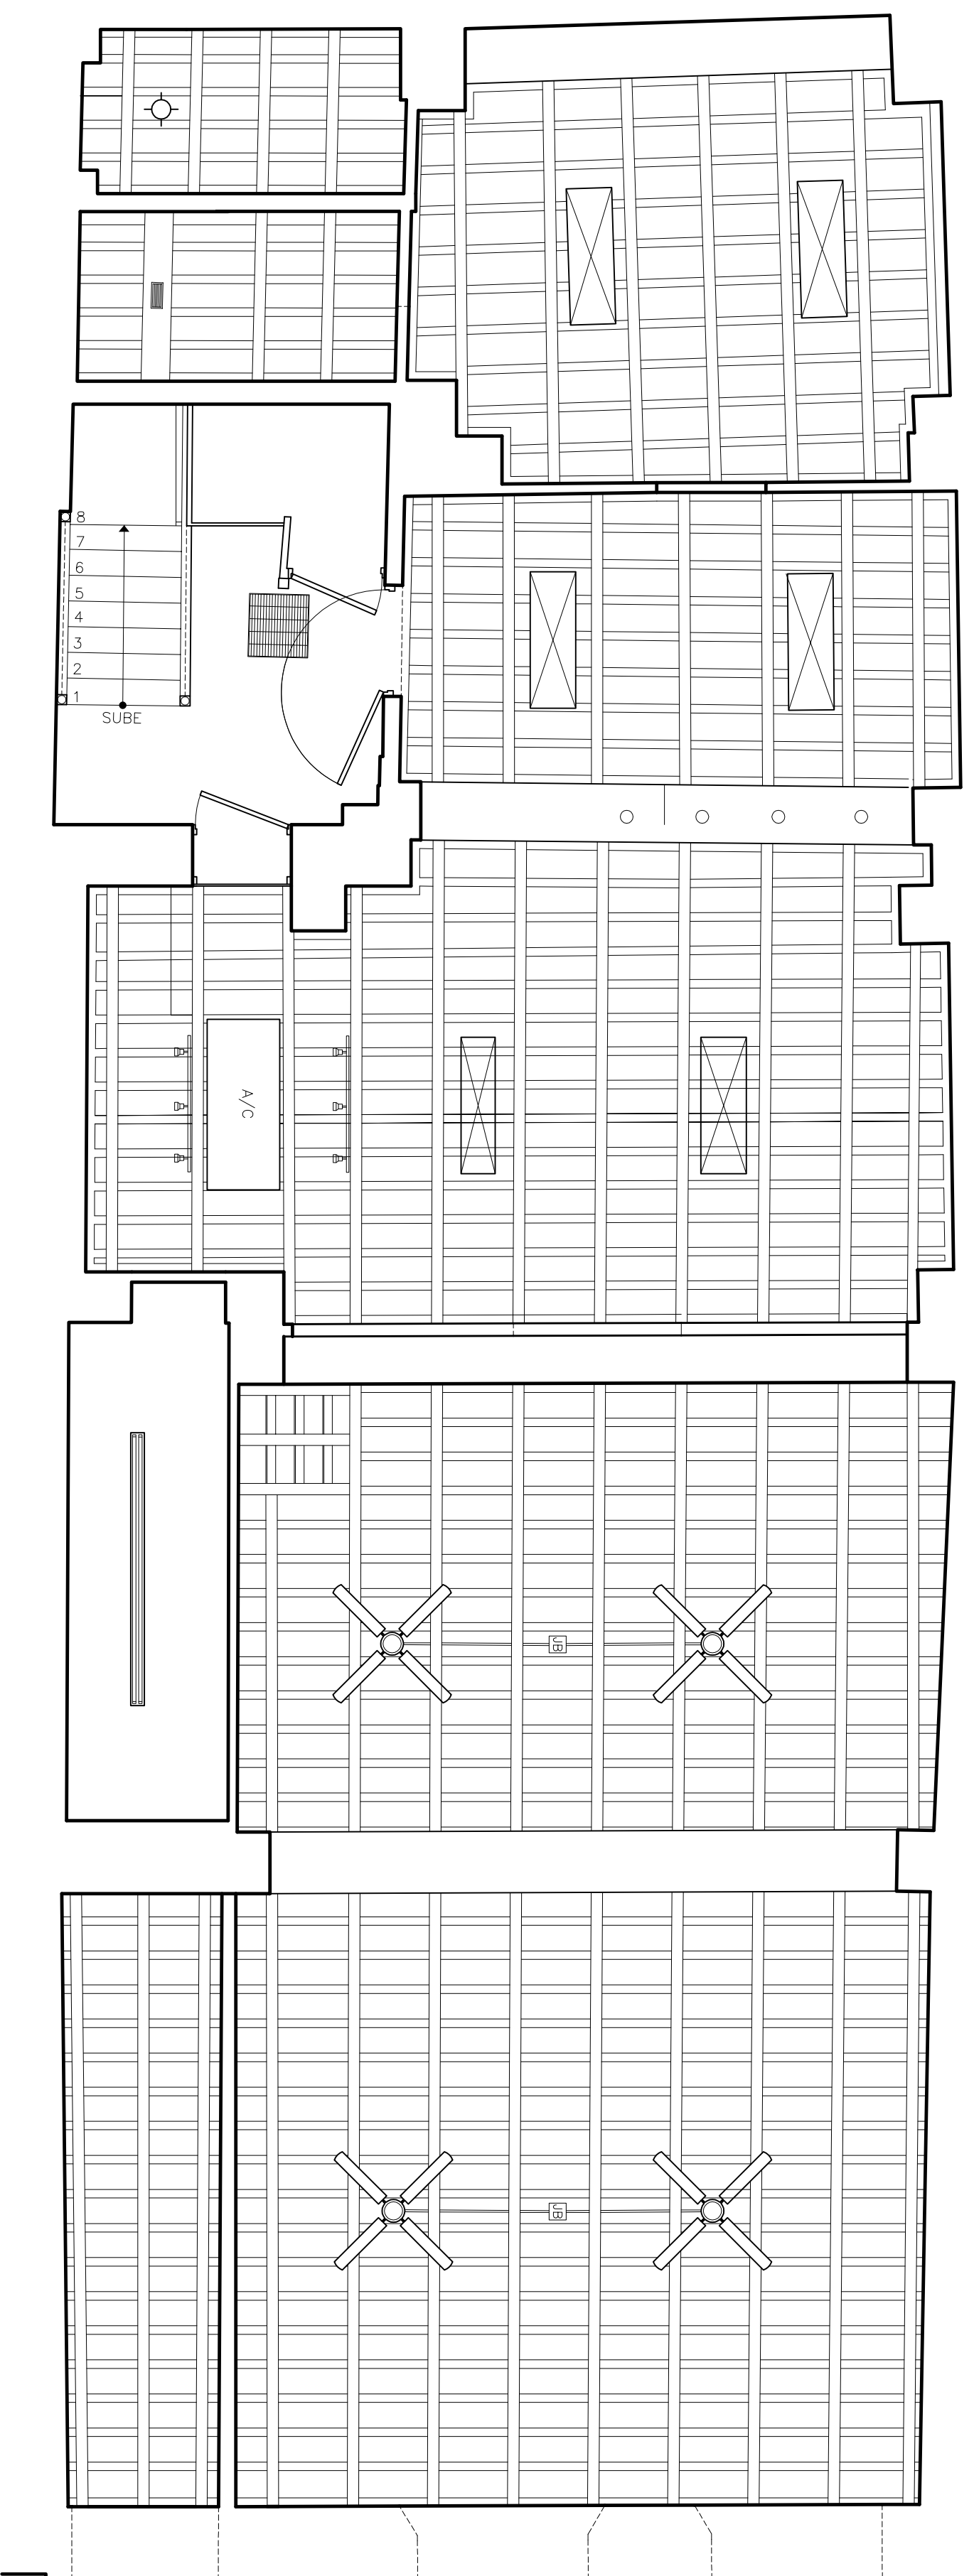

Plafón Reflejado Primer Nivel

Escala: 1/4"=1'-0"

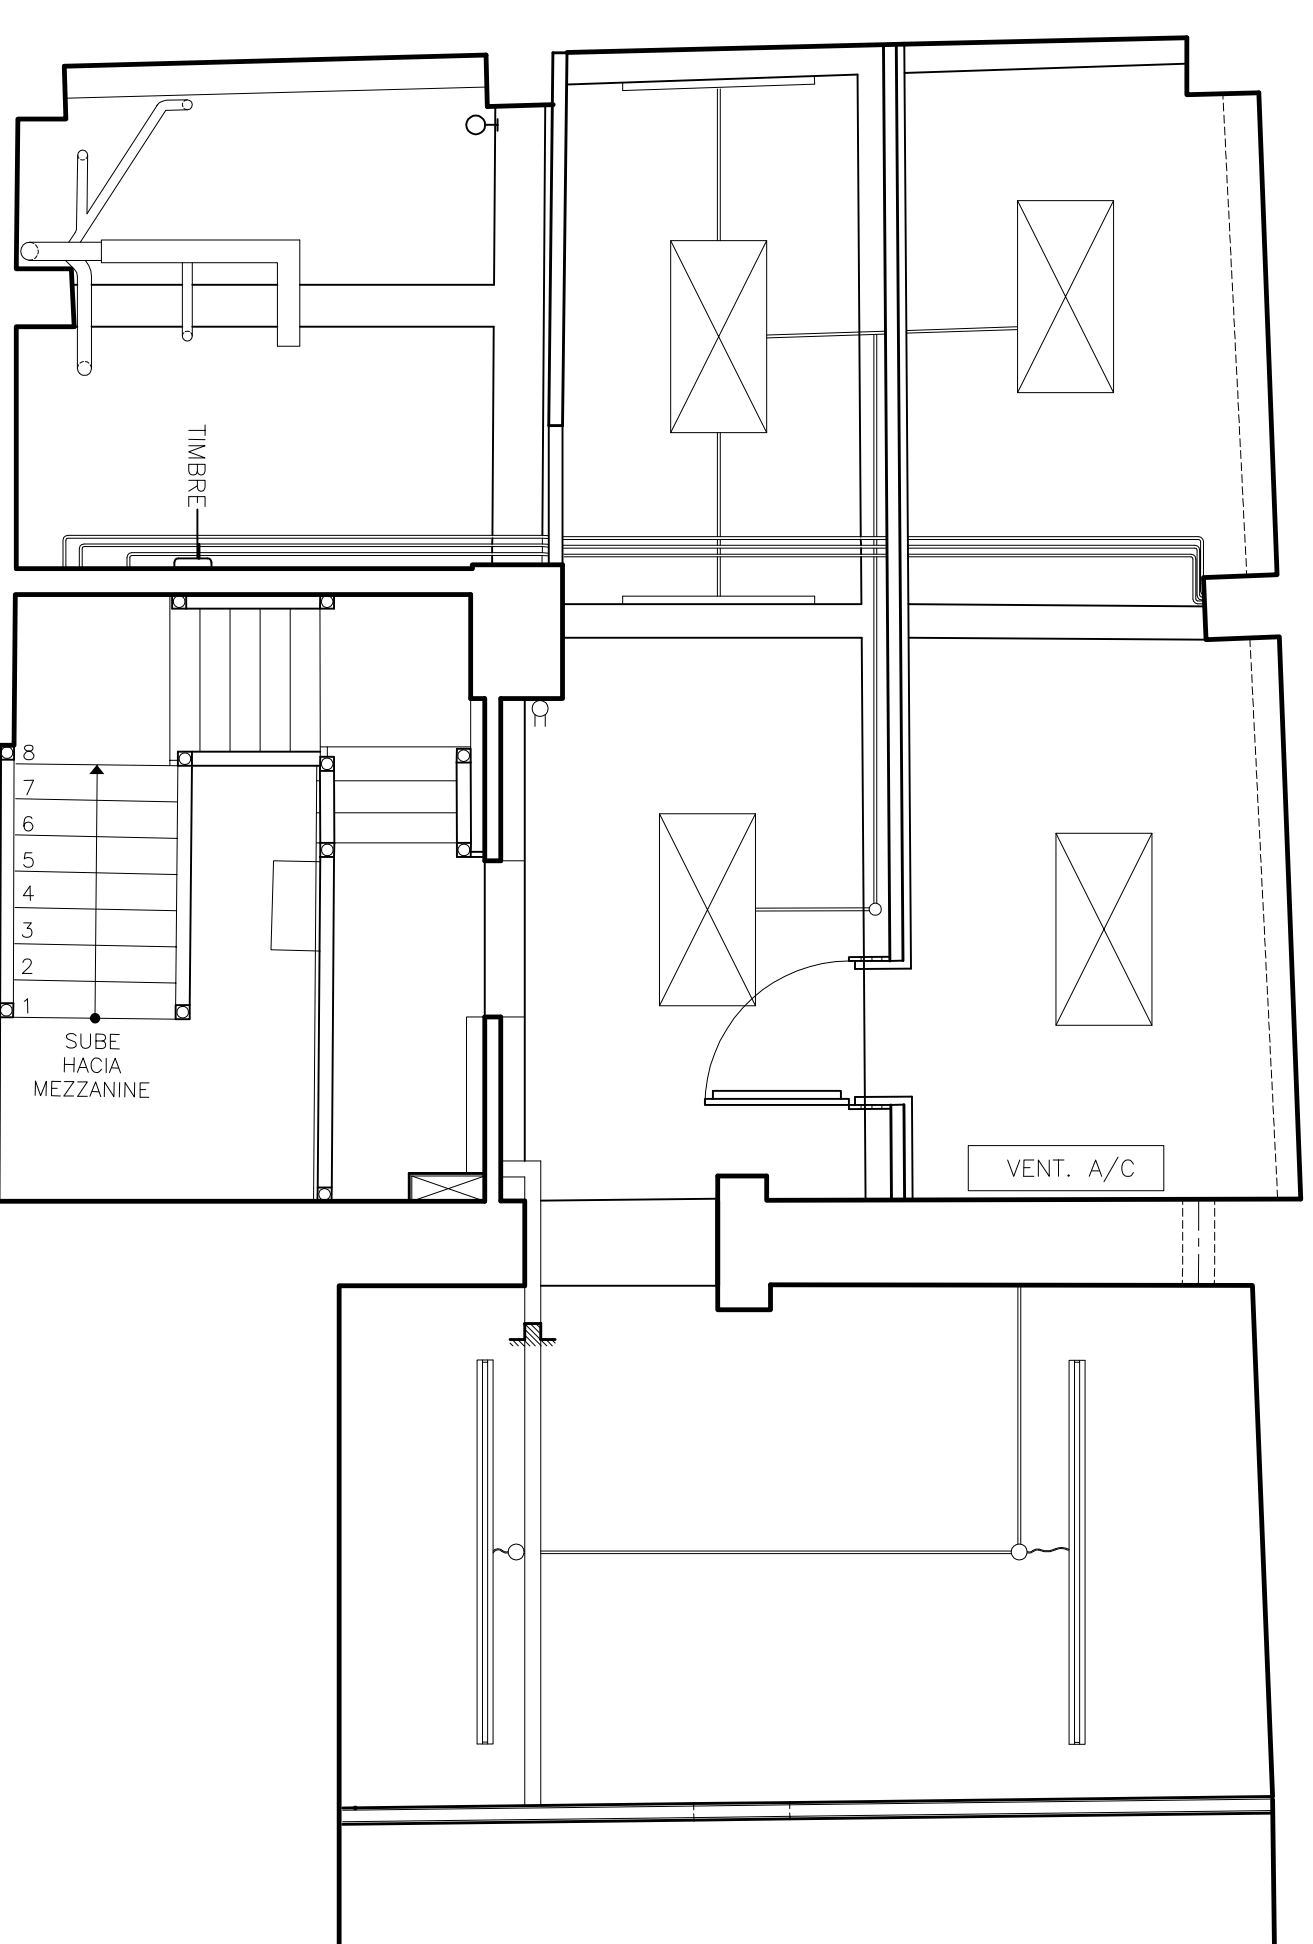

Plafón Reflejado "Mezzanine"

Escala: 1/4"=1'-0"

DIJENO
Chief Medendor

CONSULTORES

Asa Rodonias Lugo Estanewald

PROYECTO

"AS BUILT" EDIFICIO SAN JUSTO #204

VIEJO SAN JUAN

REVISIONES

NO.	DATE
1	
2	
3	
4	
5	

NOTA/PERMISOS

FECHA: JULIO 2015

Plano "As Built"
Planta y Plafón
Reflejado
Primer Nivel y
"Mezzanine"

HOJA:

AB-1